



SEZIONI TRASVERSALI - scala 1:50


SEZIONE AA

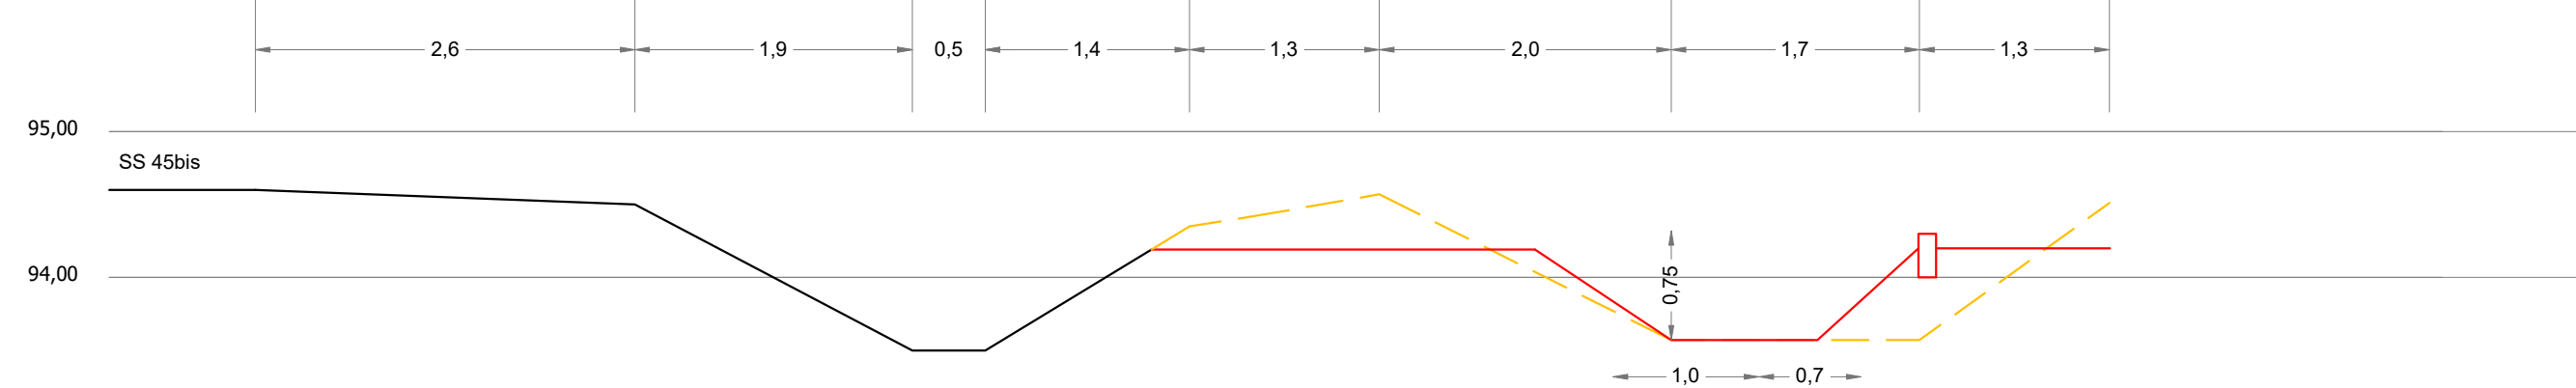


SEZIONE BB

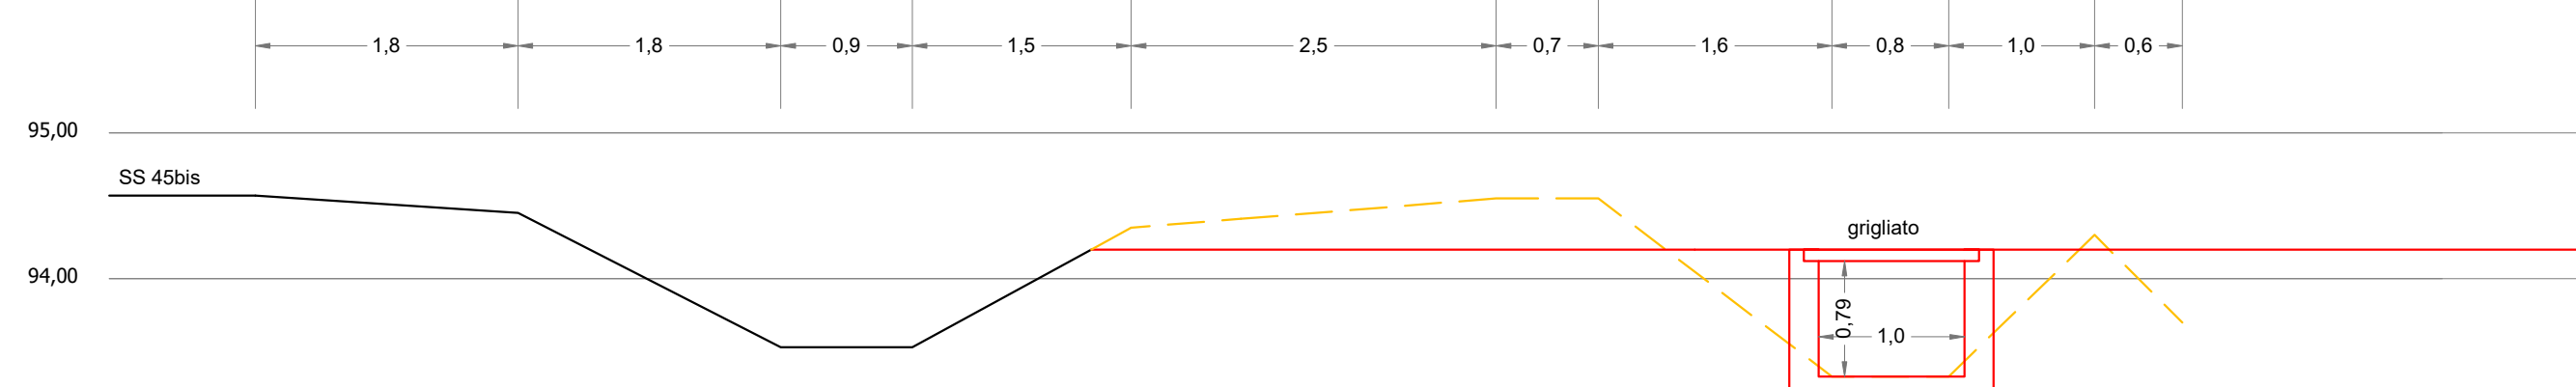


SEZIONE CC

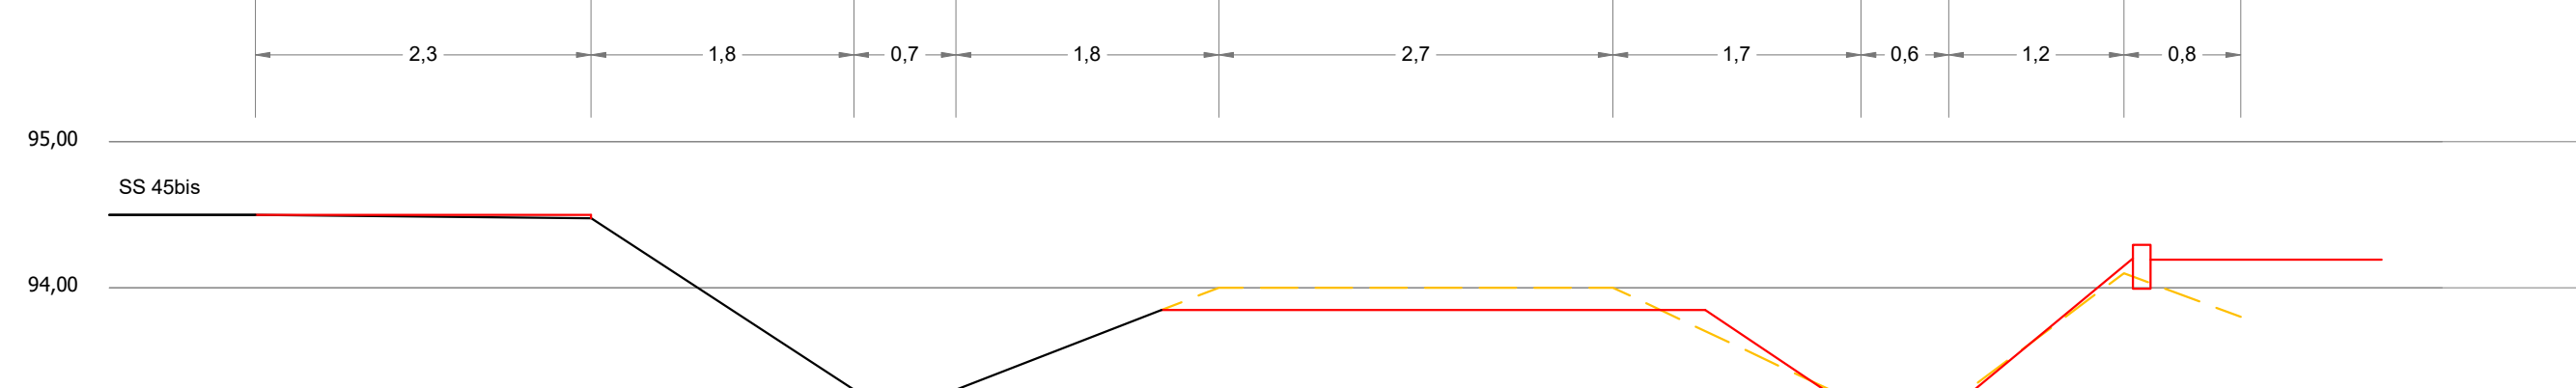


SEZIONE DD

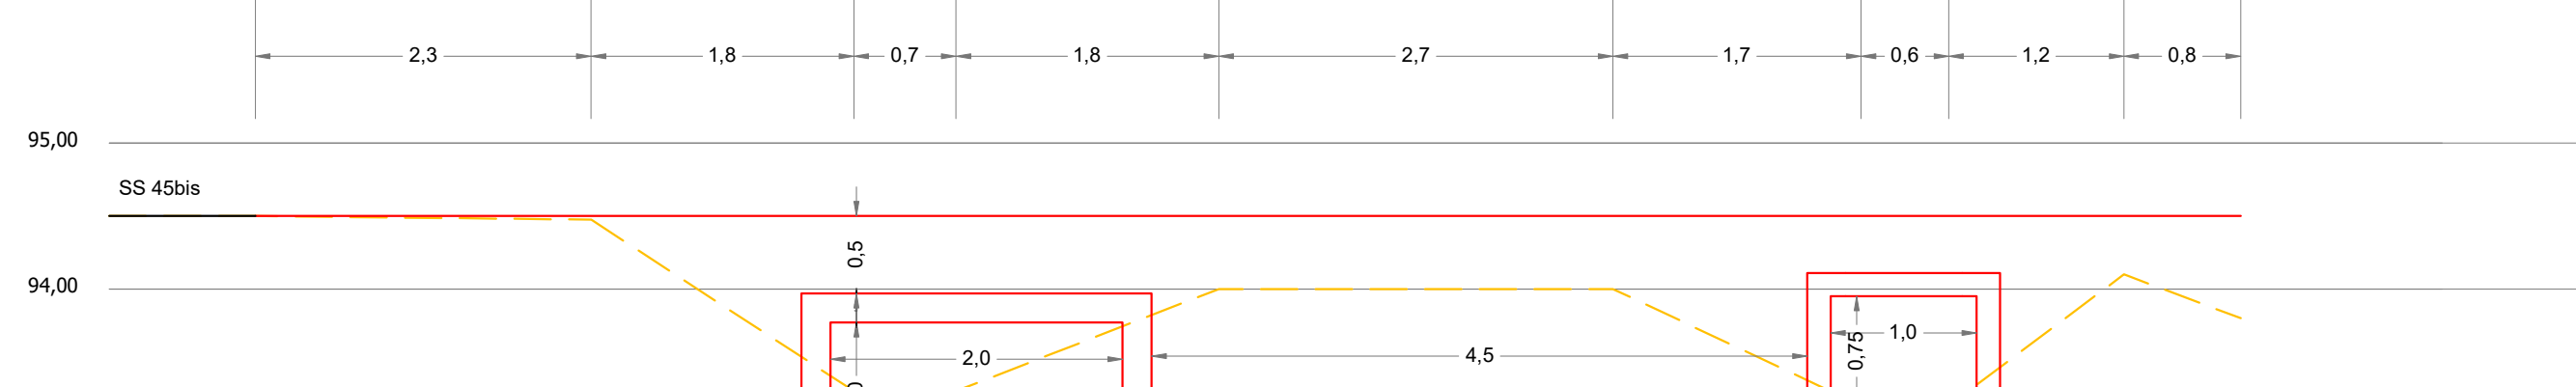


SEZIONE EE

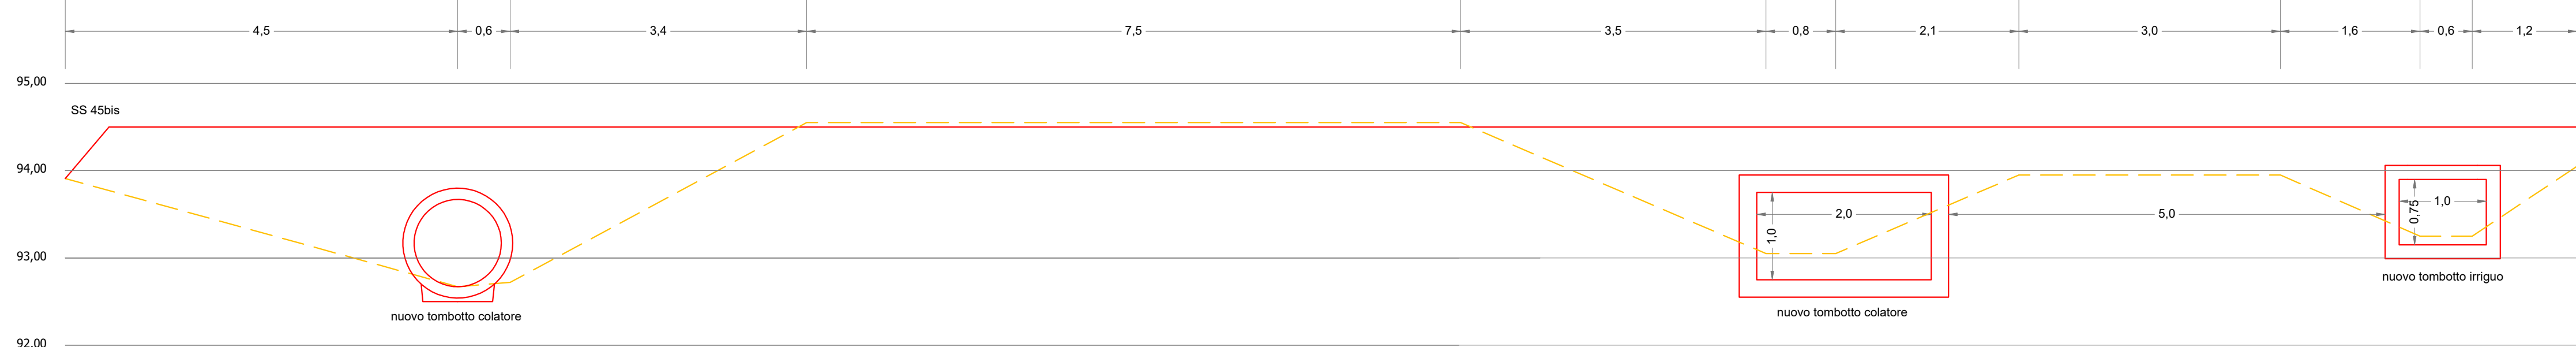



SEZIONE FF

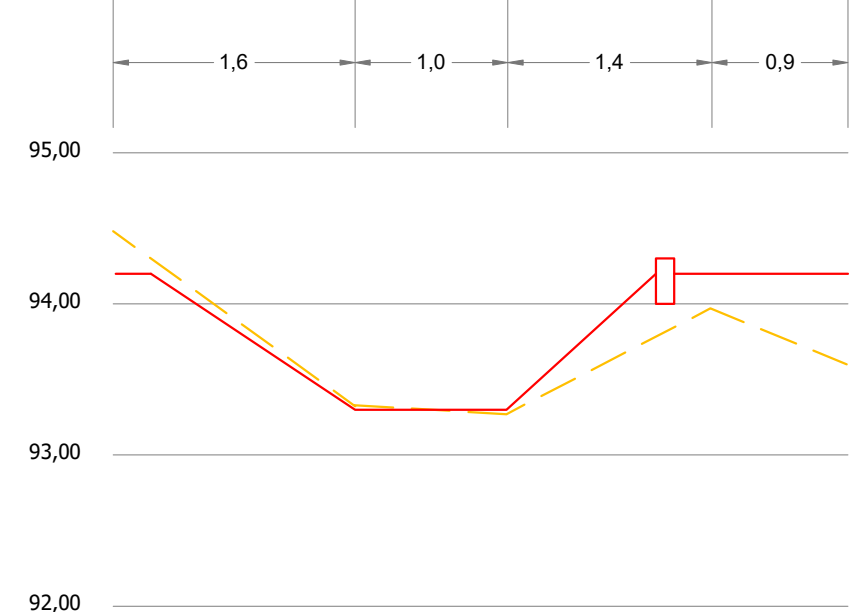


PLANIMETRIA CAMERETTA EF - scala 1:50

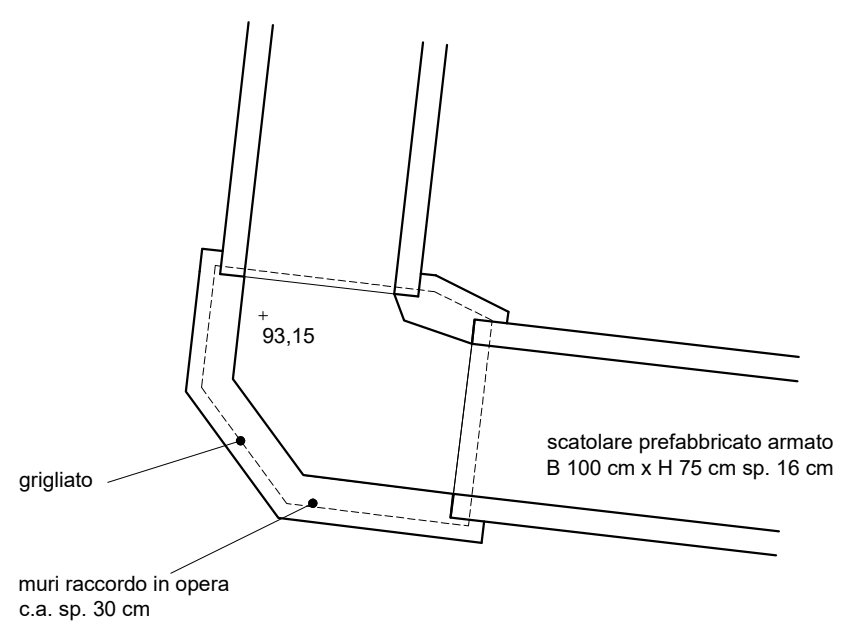


PLANIMETRIA MANUFATTO A - scala 1:50

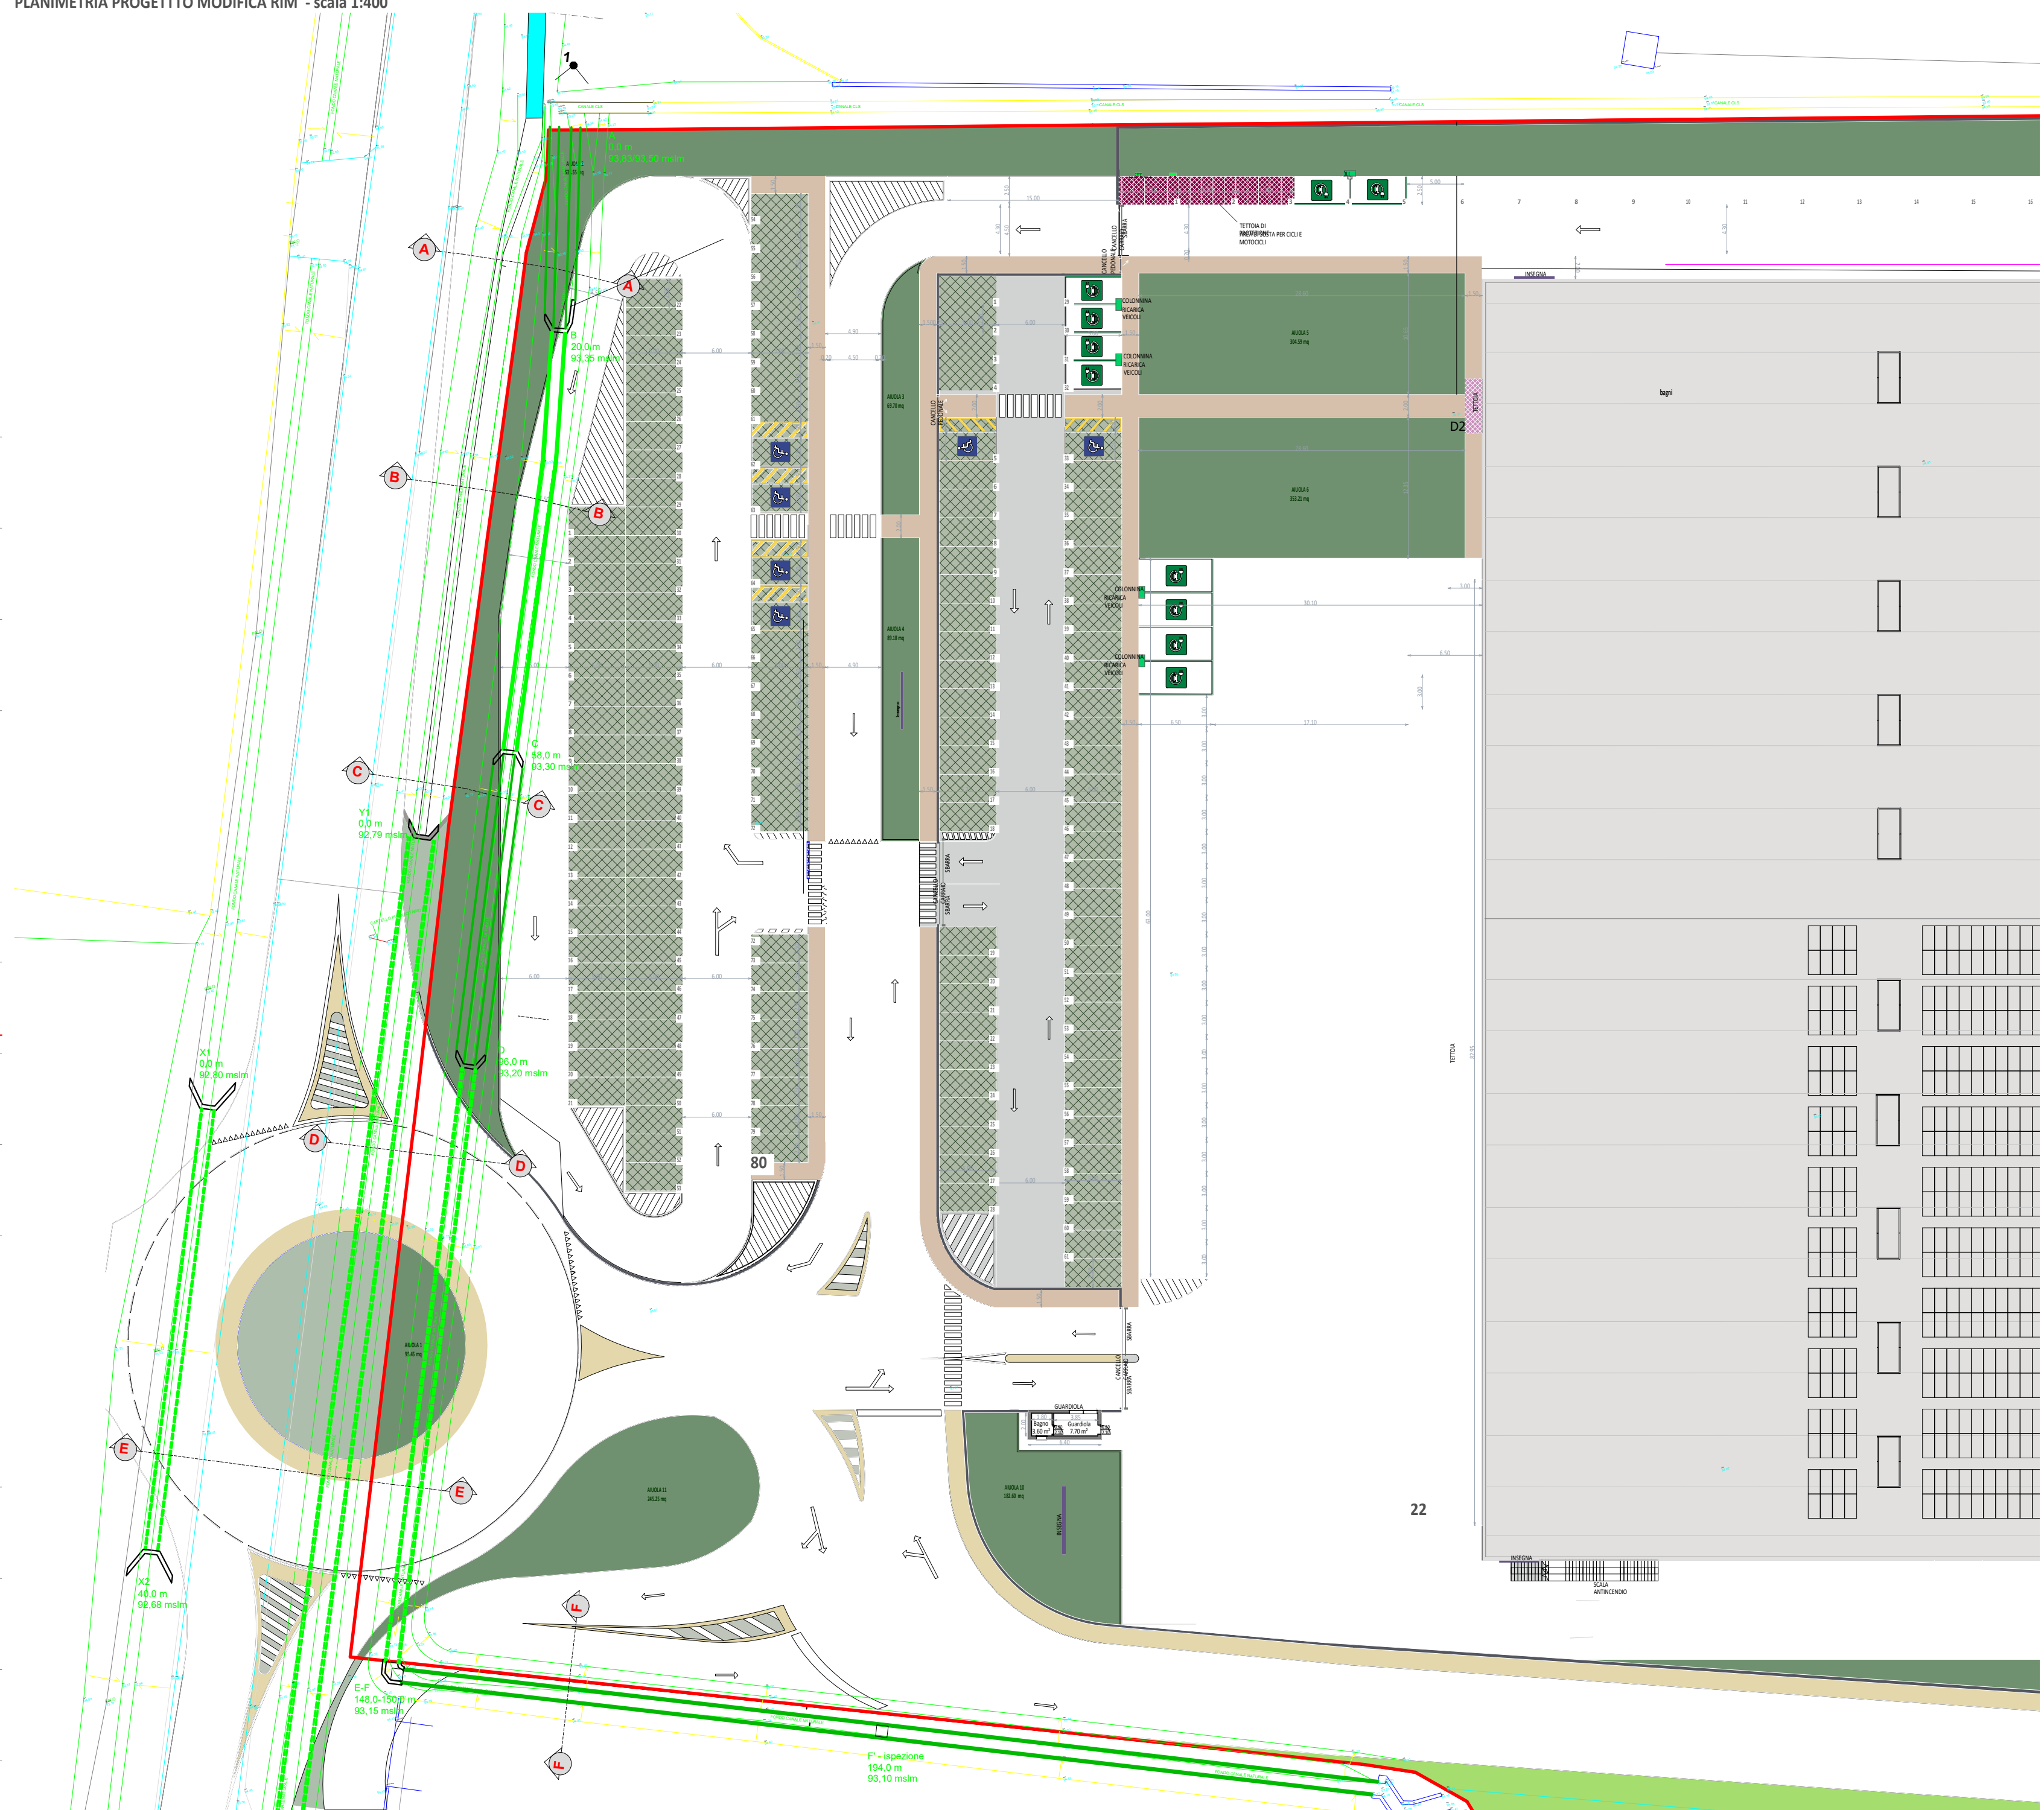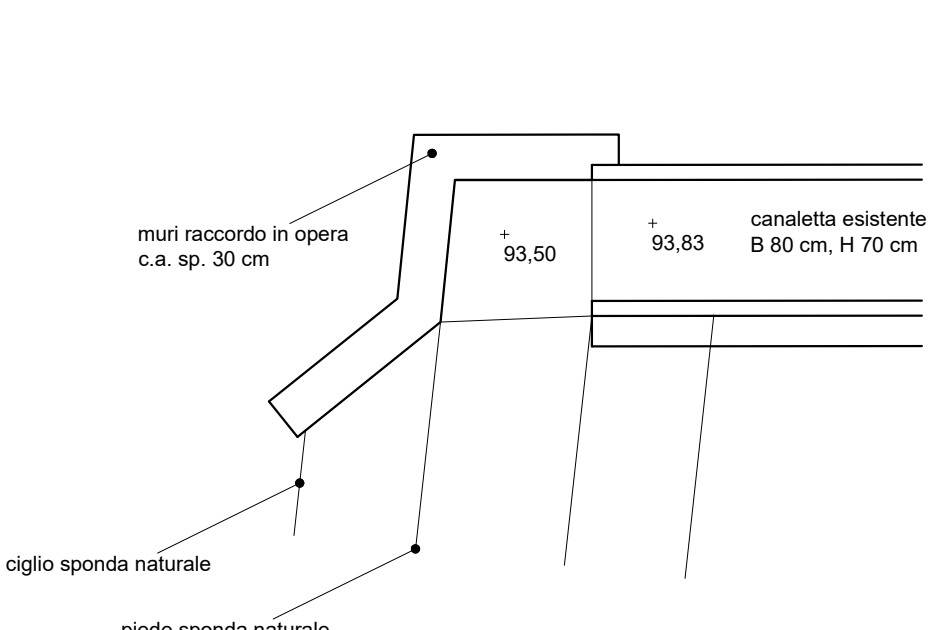

LEGENDA RETICOLO IDRICO SUPERFICIALE	
[Red line]	AREA DI INTERVENTO
[Green hatched]	AIUOLE
[Grey hatched]	ASFALTO DRENANTE
[Dark grey hatched]	ASFALTO BITUMINATO
[Light grey hatched]	AREA PAVIMENTATA IN CALCESTRUZZO SPAZZOLATO
[Black hatched]	RECINZIONE
[Blue hatched]	PERCORSI PEDONALI A RASO IN CEMENTO COLORATO
[Brown hatched]	MARCIAPIEDI IN AREA PRIVATA
[Green dashed]	RETICOLO IDRICO MINORE CHE NON VIENE MODIFICATO
[Green solid]	RETICOLO IDRICO MINORE MODIFICATO: SEZIONE TRAPEZIA NATURALE
[Green dashed]	RETICOLO IDRICO MINORE MODIFICATO: TOMBINATO
[Green solid]	RETICOLO IDRICO MINORE MODIFICATO: SEZIONE RETTANGOLARE CLS GRIGLIATO
[Red dashed]	TRACCIA SEZIONE
[Black dot]	PUNTO FOTOGRAFICO E VISUALE

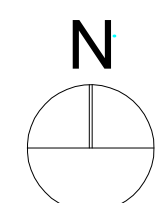

REGIONE LOMBARDIA
PROVINCIA DI BRESCIA

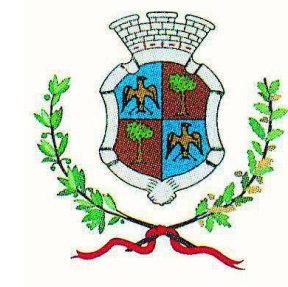

COMUNE di PONCARALE

Progetto di nuovo insediamento produttivo finalizzato alla vendita all'ingrosso di prodotti farmaceutici
secondo la procedura SUAP di cui all'art. 8 del DPR 160/2010 e s.m.i. e all'art. 97 della L.R. 12/2005 e s.m.i.

PROPRONTE
ASCA COSTRUZIONI SRL
Via Mulini, n.114/A - 25039 Travagliato (Bs)
P.IVA e C.F. 03802810980
PEC ascacostruzioni@legalmail.it

ASCA COSTRUZIONI s.r.l.

UTILIZZATORE
CEF Cooperativa Esercenti Farmacia S.C.R.L.
Via Achille Grandi, n.18 - 25125 Brescia (Bs)
P.IVA e C.F. 00272680174
PEC cefscr@pec.confcooperative.it



COMPONENTE IDRAULICA
RIM01

Progetto modifica Reticolo Idrico Minore

Scala
1 : 400

Foto

Data
Aprile 2024

Revisione

PROGETTISTI
PIANOzero
progetti

S.R.L. STP
Ing. Cesare Bertocchi
Arch. Cristian Piovanelli
Pian. Alessandro Martinelli
Ing. Ilaria Garletti

Via Palazzo n.5, 25081 Bedonco (Bs)
Tel. 030 919204
email: info@pianozero.progetti.it
PEC: pianozero.progetti@pianozero.progetti.it
P. IVA: 04255620965

RESPONSABILI COMMESSA
Pian. Alessandro Martinelli
Arch. Cristian Piovanelli

PROGETTISTI COMPONENTE SPECILISTICA



Ing. Bellini Fabrizio
Via Madonna n.2, 25036 Polzello (D)
Tel. 030 7403007
email: info@ecosphera.net

